Enea Operator

Rejon Dystrybucji Zielona Góra
ENEA Operator Sp. z o.o.
Oddział Dystrybucji Zielona Góra
Rejon Dystrybucji Zielona Góra
65-783 Zielona Góra, ul. Prosta 15

tel. +48 / 68 373 58 00
faks +48 / 68 381 66 98
eozg.sekretariatre2@enea.pl

MU/PW/PEO19P267552

Zielona Góra, 17-12-2019r.

OLPRO Sp. z o.o. Sp. k.
ul. Dekoracyjna 3
65-722 Zielona Góra

Dotyczy: *uzgodnienia projektowanego przebiegu przyłączy kablowych nn 0,4kV wlz oraz lokalizacji tablic informacji pasażerskiej w mieście Zielona Góra ul. Sulechowska przystanek nr 136, ul. Zdrojowa przystanek nr 529, ul. Zatonie – Zielonogórska przystanek nr 54, pod względem kolizji i zbliżeń z istniejącym i projektowanym uzbrojeniem elektroenergetycznym.*

1. **Prace ziemne w odległości mniejszej niż 3m od naniesionych urządzeń elektroenergetycznych, należy wykonać wyłącznie ręcznie z zachowaniem szczególnej ostrożności.**
2. Skrzyżowania i zbliżenia wykonać zgodnie z PBUE i z obowiązującymi normami.
3. Wszelkie prace w pobliżu linii napowietrznych, wykonać zgodnie z Rozp. Ministra Infrastruktury z dnia 06.02.2003 Dz. U. 03/47/401 z dnia 19.03.2003.
4. Przed rozpoczęciem robót w pobliżu urządzeń elektroenergetycznych należy powiadomić Rejon Dystrybucji Zielona Góra tel. (68) 373-58-25.
5. **Przy skrzyżowaniach i zbliżeniach zachować minimalne, normatywne poziome i pionowe odległości od linii kablowych.**
6. W przypadku natrafienia na urządzenia elektroenergetyczne nie uwidocznione w uzgodnieniu należy niezwłocznie wstrzymać prace w tym obszarze i zawiadomić pracownika Sekcji Utrzymania w Rejonie Dystrybucji Zielona Góra.
7. **Wykonawca ponosi odpowiedzialność karną i materialną za spowodowanie uszkodzeń w sieci elektroenergetycznej w wyniku wykonywanych robót oraz za szkody, które w przyszłości mogą powstać na skutek przeprowadzonych robót.**
8. W przypadku konieczności przebudowy urządzeń elektroenergetycznych (linie kablowe 0,4kV i oświetlenia terenu), Inwestor wystąpi do Rejonu Dystrybucji Zielona Góra o wydanie warunków przebudowy, podpisze umowę na przebudowę, opracuje dokumentacje techniczną na podstawie zawartej z ENEA Operator Sp. z o.o. umowy i uzyska jej uzgodnienie w ENEA Operator Sp. z o.o. Rejon Dystrybucji Zielona Góra. Powyższe należy wykonać własnym kosztem i staraniem.
9. W przypadku konieczności przebudowy urządzeń elektroenergetycznych SN Inwestor wystąpi do ENEA Operator Sp. z o.o. Oddział Dystrybucji Zielona Góra, Zakład Majątku Sieciowego, ul. Zacisze 15, 65-775 Zielona Góra.
10. **Ponadto nadmienia się, że w wyniku różnych robót nawierzchniowych jak regulacja szerokości jezdni, chodników itp. należy się liczyć z odchyleniami na planie, dlatego przed przystąpieniem do prac ziemnych, należy wykonać wykopy próbne w celu określenia rzeczywistego przebiegu i głębokości ułożenia sieci elektroenergetycznej.**
11. Rejon Dystrybucji zastrzega sobie odbiór techniczny przed zasypaniem wykonanych skrzyżowań i zbliżeń z siecią elektroenergetyczną. Termin odbioru, należy uzgodnić z wyprzedzeniem co najmniej 2 dniowym w RD Zielona Góra tel. (68) 373-58-25.
12. Na etapie opracowania projektu technicznego przez ENEA Operator Sp. z o.o. przebieg linii kablowej oraz lokalizacja załącza może ulec zmianie.
13. Na uzgodnionym terenie znajdują się kable będące na majątku i w eksploatacji innych użytkowników.
14. **Inwentaryzację linii napowietrznej na terenie objętym niniejszym planem - dokonać we własnym zakresie.**

Zgodnie z wydanymi warunkami przyłączenia podstawę do rozpoczęcia prac projektowych związanych z przyłączeniem w/w obiektów stanowi zawarcie umowy przyłączeniowej.

W załączeniu przesyła się uzgodniony plan przebiegu istniejących i projektowanych urządzeń energetycznych pod numerem **2470/2016** z dnia **17-12-2019r.**
Uzgodnienie ważne jest jeden rok od daty wystawienia.

ENEA Operator Sp. z o.o.
Rejon Dystrybucji Zielona Góra
Dyrektor
Dariusz Karnecki

SKALA 1:250

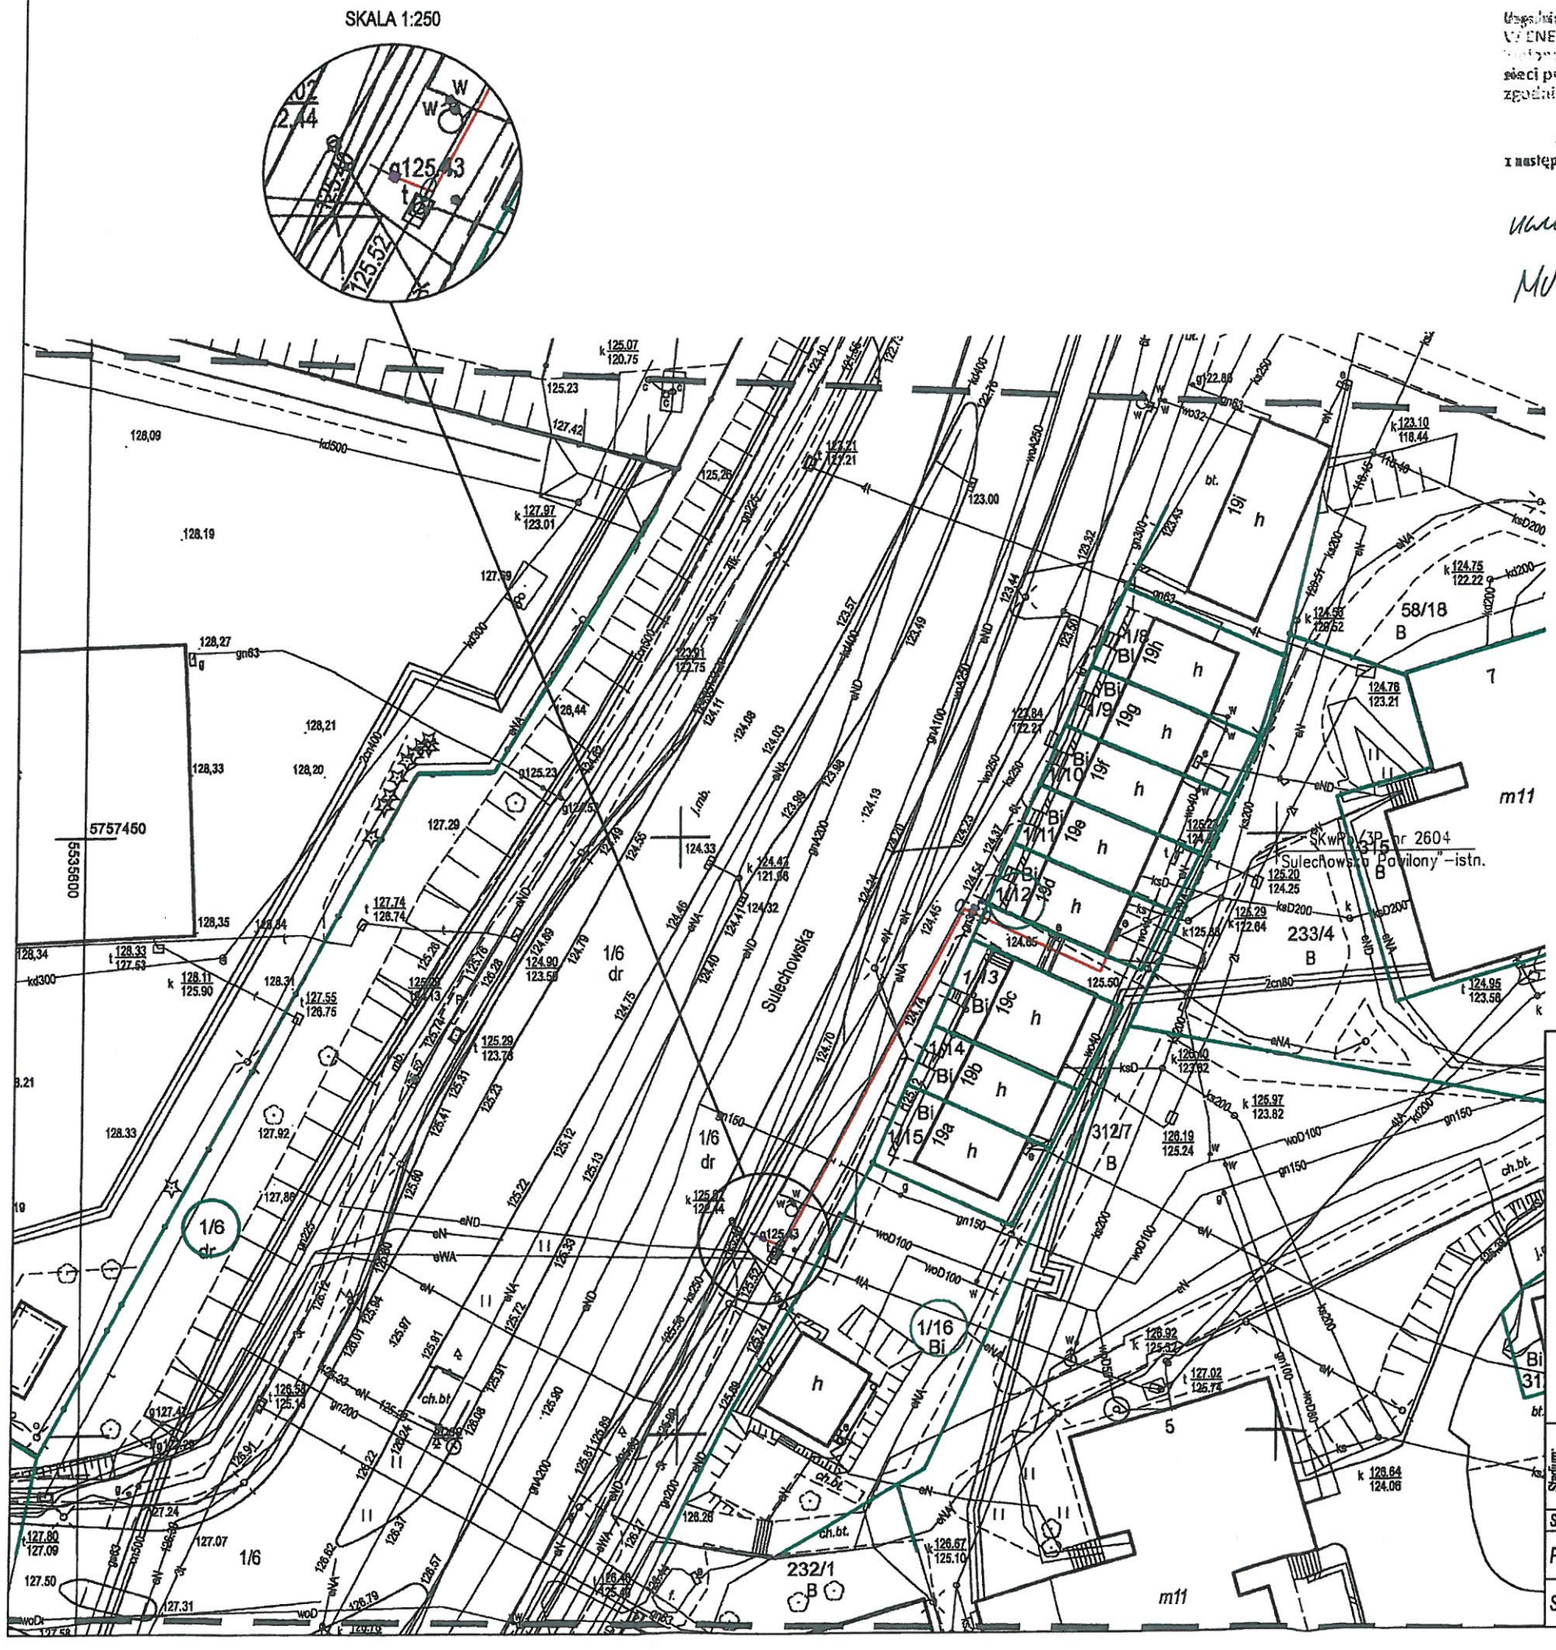

Uzgodnienia wraz z decyzją nr 297-0/2016
W ENEA Operator Sp. z o.o. Rejon Dystrybucji Zielona Góra dokonano uzgodnienia w zakresie sieci projektowanej na oraz istniejącej SN i nn zgodnie ze stanem na dzień:

17-12-2019

z następującymi uwagami:
Uzgodnienie ważne jest 1 rok

uwagi zawarto w piśmie
MUIPWI/PEO/19P267552

ENEA Operator Sp. z o.o.
Rejon Dystrybucji Zielona Góra
Samodzielny Specjalista ds. Dokumentacji
Piotr Wysocki

LEGENDA:

- GRANICE DZIAŁEK
- 355/2 - NUMERY DZIAŁEK
- PROJEKTOWANA TABLICA INFORMACJI PASAŻERSKIEJ
- PROJEKTOWANA (wg opracowania ENEA) / ISTNIEJĄCA SZAFKA PRZYŁĄCZENIOWA
- PROJEKTOWANY KABEL YKY 3x10mm²
- PROJEKTOWANA RURA OSŁONOWA
- PROJEKTOWANY PRZECISK / PRZEWIERT

PROJEKT WYKONAWCZY

OLPRO INŻYNIERIA LĄDOWA

OLPRO Sp. z o.o. Sp. k.
65 - 722 Zielona Góra, ul. Dekoracyjna 3
tel. (fax) 068 456 15 53,
email: biuro@poczta.net

Inwestor: PREZYDENT MIASTA ZIELONA GÓRA
65 - 424 Zielona Góra, ul. Podgórna 22

Inwestycja: BUDOWA PRZYŁĄCZA ENERGETYCZNEGO ORAZ MONTAŻ TABLICY INFORMACJI PASAŻERSKIEJ NA PRZYSTANKU NR 136 W RAMACH INWESTYCJI POD NAZWĄ: "BUDOWA I PRZEBUDOWA PĘTLI ORAZ PERONÓW PRZYSTANKOWYCH WRAZ Z INFRASTRUKTURĄ TOWARZYSZĄCĄ"

Adres: Zielona Góra, ul. Sulechowska
1/6, 1/12, 1/16 - obreb 13 - Zielona Góra

Stadium:

Rysunek: **PROJEKT ZAGOSPODAROWANIA TERENU**

Rewizja:	Data: 09.2019
Skala: 1:500	Nr rysunku: 1/E

Stanowisko:	Imię i nazwisko:	Uprawnienia:	Branża:	Podpis:
Projektant:	Zdzisław Wójcik	127/75/ZG	Elektryczna	wz.
Sprawdzający:	inż. Wacław Obiński	153/78/ZG	Elektryczna	

PREZYDENT MIASTA ZIELONA GÓRA

ul. Podgórna 22
65- 424 Zielona Góra

Zielona Góra, 11. grudnia 2019 r.

DZ-PD.7216.**10.166**.2019.TCh
RISS 4649017

Departament Zarządzania Drogami,
po rozpatrzeniu wniosku

reprezentujący: **Pan Mariusz Olkisz,**
OLPRO Sp. z o.o. Sp. k.
ul. Dekoracyjna 3
65-722 Zielona Góra

działający na rzecz inwestora: **Prezydent Miasta Zielona Góra**

dotyczącego uzgodnienia rozwiązań projektowych w zakresie trasy przyłączy energetycznych, lokalizacji tablic informacji pasażerskiej w ramach zadania pn. „ Budowa i przebudowa pętli oraz peronów przystankowych wraz z infrastrukturą towarzyszącą" w Zielonej Górze,

uzgadniam

rozwiązania projektowe w zakresie trasy przyłączy energetycznych, lokalizacji tablic informacji pasażerskiej w ramach zadania pn. „ Budowa i przebudowa pętli oraz peronów przystankowych wraz z infrastrukturą towarzyszącą" w Zielonej Górze w pasach drogowych ulic:

1) **Sulechowska, dz. nr 1/6 obręb 13, przystanek nr 136;**
2) **Zdrojowa, dz. nr 253/4, 39/10, 301/2 obręb 6, przyst. 529;**
3) **Zatonie - Zielonogórska, dz. nr 269, 303/4 obręb 51, przys. 54;**
4) **}**

Przed rozpoczęciem robót budowlanych Inwestor jest zobowiązany do uzgodnienia na naradzie koordynacyjnej usytuowanie sieci w związku z potrzebą wyeliminowania zagrożeń wynikających z możliwej kolizji zgodnie z art. 28b ust. 7 ustawy - *Prawo geodezyjne i kartograficzne* z dnia z dnia 17 maja 1989 r. (Dz. U. z 2017 r. poz. 2101 - tekst jedn. ze zm.).

Otrzymują:
1. *Adresat*
2. *a/a*

z up. PREZYDENTA MIASTA

mgr inż. Michał Szulc
Zastępca Dyrektora
Departamentu Zarządzania Drogami

SKALA 1:250

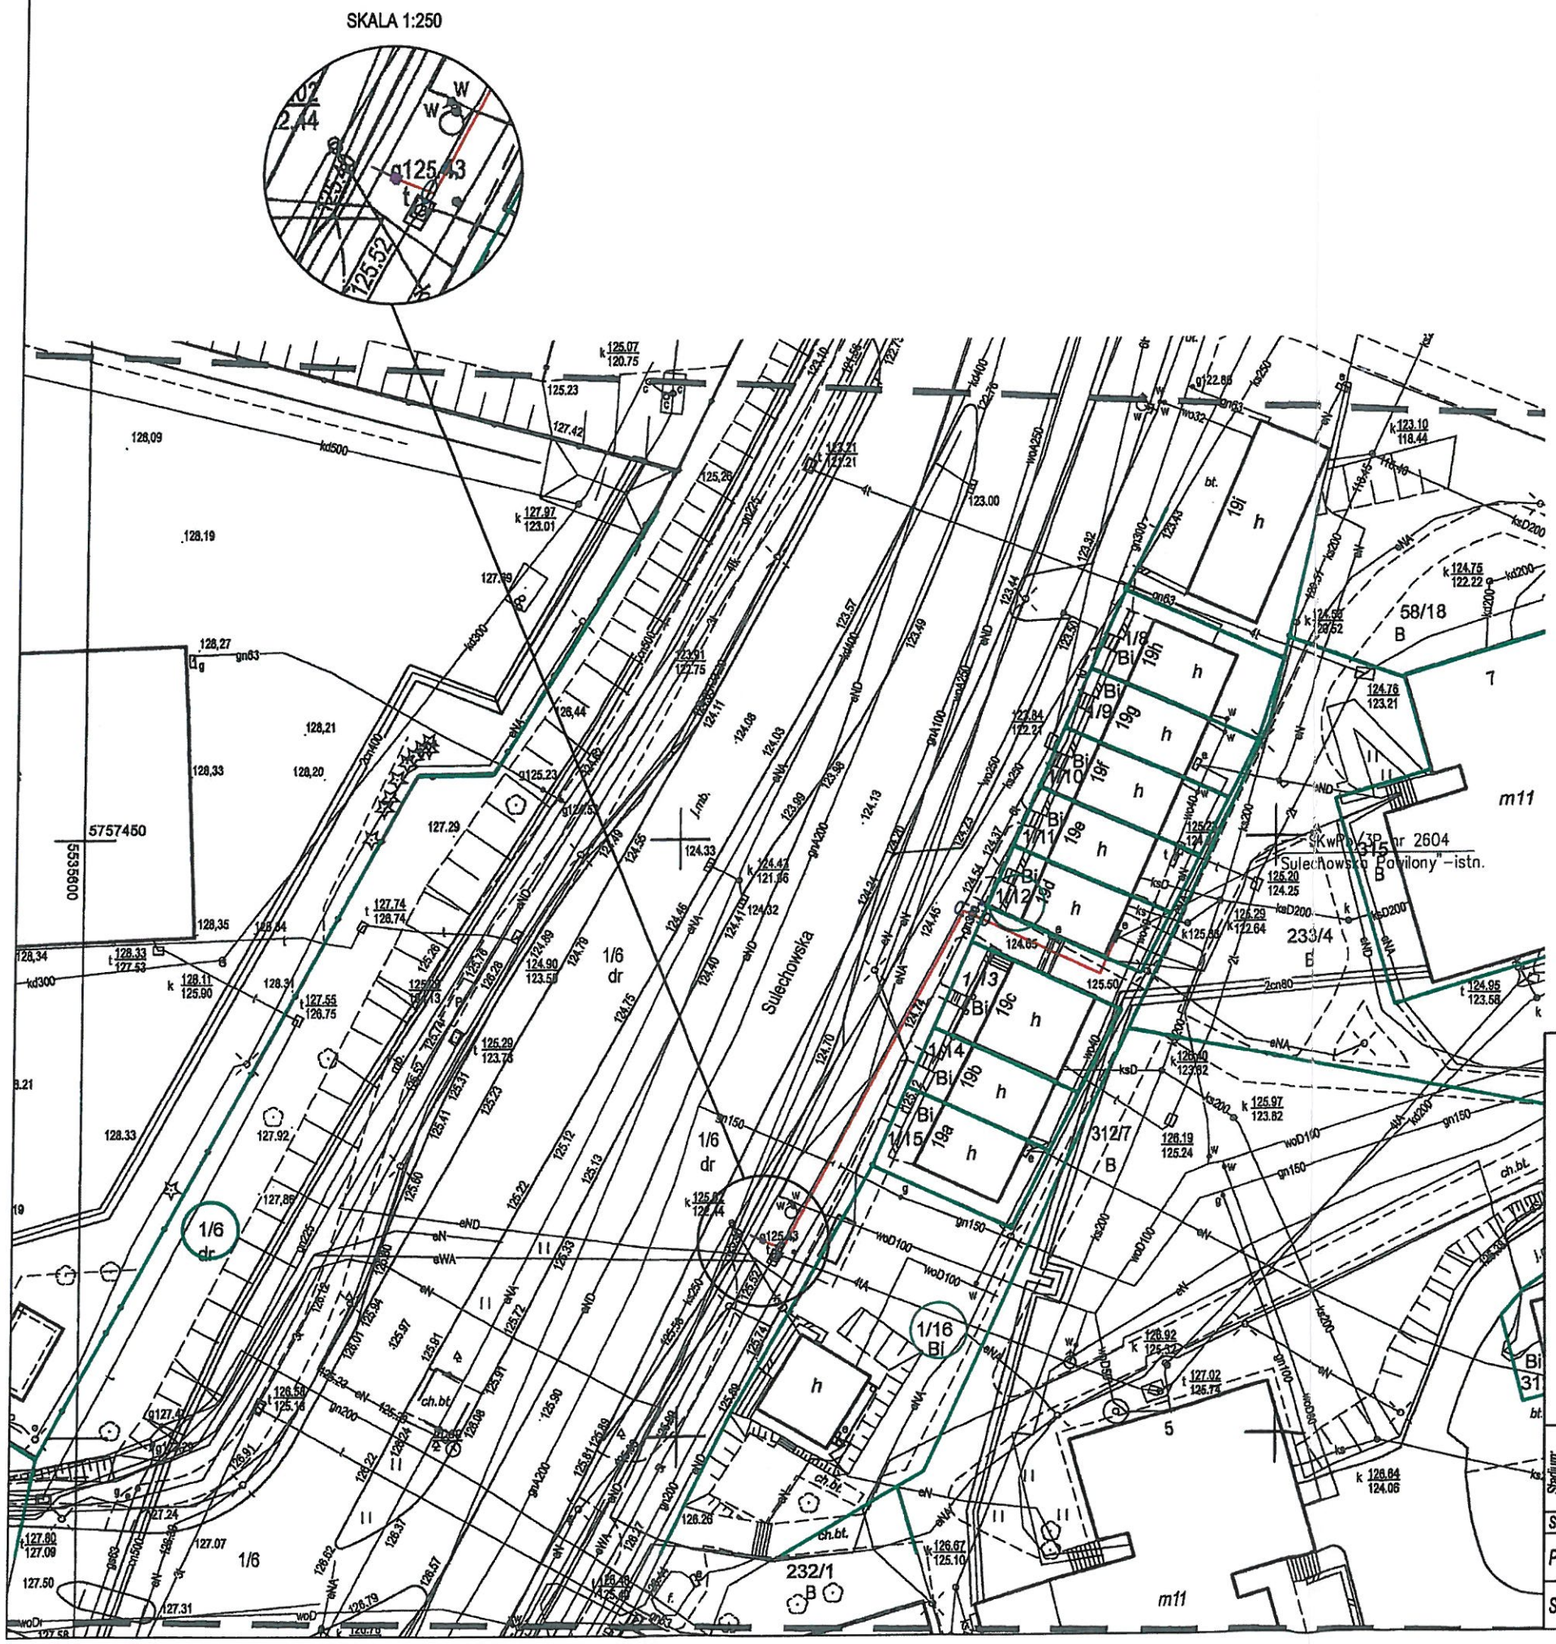

Urząd Miasta Zielona Góra
załącznik do ~~protokołu~~ uzgodnienia
dokumentacji projektowej nr_____
DZ-PD.7216.10.166.2019.TCW
RISS 4649017

z up. PREZYDENTA MIASTA

mgr inż. Michał Szulc
Zastępca Dyrektora
Departamentu Zarządzania Drogami

LEGENDA:

- GRANICE DZIAŁEK
- 355/2 - NUMERY DZIAŁEK
- PROJEKTOWANA TABLICA INFORMACJI PASAŻERSKIEJ
- PROJEKTOWANA (wg opracowania ENEA) / ISTNIEJĄCA SZAFKA PRZYŁĄCZENIOWA
- PROJEKTOWANY KABEL YKY 3x10mm²
- PROJEKTOWANA RURA OSŁONOWA
- PROJEKTOWANY PRZECISK / PRZEWIERT

PROJEKT WYKONAWCZY

OLPRO INŻYNIERIA LĄDOWA

OLPRO Sp. z o.o. Sp. k.
65 - 722 Zielona Góra, ul. Dekoracyjna 3
tel. (fax) 068 456 15 53,
email: biuro@poczta.net

Inwestor: PREZYDENT MIASTA ZIELONA GÓRA
65 - 424 Zielona Góra, ul. Podgórna 22

Inwestycja: BUDOWA PRZYŁĄCZA ENERGETYCZNEGO ORAZ MONTAŻ TABLICY INFORMACJI PASAŻERSKIEJ NA PRZYSTANKU NR 136 W RAMACH INWESTYCJI POD NAZWĄ: "BUDOWA I PRZEBUDOWA PĘTLI ORAZ PERONÓW PRZYSTANKOWYCH WRAZ Z INFRASTRUKTURĄ TOWARZYSZĄCĄ"

Adres: Zielona Góra, ul. Sulechowska
1/6, 1/12, 1/16 - obręb 13 - Zielona Góra

Rysunek: **PROJEKT ZAGOSPODAROWANIA TERENU**

Stadium:

Rewizja:	Data: 09.2019
Skala: 1:500	Nr rysunku: 1/E

Stanowisko:	Imię i nazwisko:	Uprawnienia:	Branża:	Podpis:
Projektant:	Zdzisław Wójcik	127/75/ZG	Elektryczna	
Sprawdzający:	inż. Wacław Obiński	153/78/ZG	Elektryczna	

ROK ZAŁOŻENIA: 1875

„Zielonogórskie Wodociągi i Kanalizacja" Sp. z o.o.
65-120 Zielona Góra, ul. Zjednoczenia 110A
NIP 1040000159; Nr KRS 0000211506 - Sąd Rejonowy w Zielonej Górze
REGON 978093091; e-mail: poczta@zwik.zgora.pl; www.zwik.zgora.pl
Wysokość kapitału zakładowego wynosi : 141.449.500,00 zł.
tel.: 068 45 19 300, fax : 068 45 19 340 ; Wydział Rozwoju - tel.: 068 45 19 352

Zielona Góra 10.12.2019 r.

RR-KR-55/150/2019

OLPRO Sp. z o.o. Sp. K.
ul. Dekoracyjna 3
65-722 Zielona Góra

Dotyczy: budowy i przebudowy pętli oraz peronów przystankowych wraz z infrastrukturą towarzyszącą.

„Zielonogórskie Wodociągi i Kanalizacja" Sp. z o. o przesyłają w załączeniu 3 egz. map sytuacyjno – wysokościowych z uzgodnionymi trasami projektowanych przyłączy energetycznych wraz projektowanymi lokalizacjami tablic informacji pasażerskich, w następujących ulicach:

Nr przystanku autobusowego	Lokalizacja, ulica	KIERUNEK
136	Zielona Góra, ul. Sulechowska	Chynów
529	Zielona Góra, ul. Zdrojowa	Sulechowska
54	Zielona Góra, ul. Zatonie-Zielonogórska	Centrum

z. DYREKTOR
ds. ROZWOJU
Jarosław Wróblewski

istniejące urządzenia wodociągowe

RR-KR-55/147/2018
ZIELONOGÓRSKIE WODOCIĄGI I KANALIZACJA
SP. Z O.O.
~~Uzgodniono bez zastrzeżeń~~
Uzgodniono z zastrzeżeniami ~~wynikającymi~~
~~w załączonym piśmie nr~~ trasę przyłącza energ. + lok. tabl. inf.
~~z dnia~~ zach. nawr. całk. od istn. urz. wod-kan.
Zielona Góra, dnia 10.12.2018.
Podpis Wydział Rozwoju
~~SPECJALISTA~~
inż. Krzysztof Romejko

SKALA 1:250

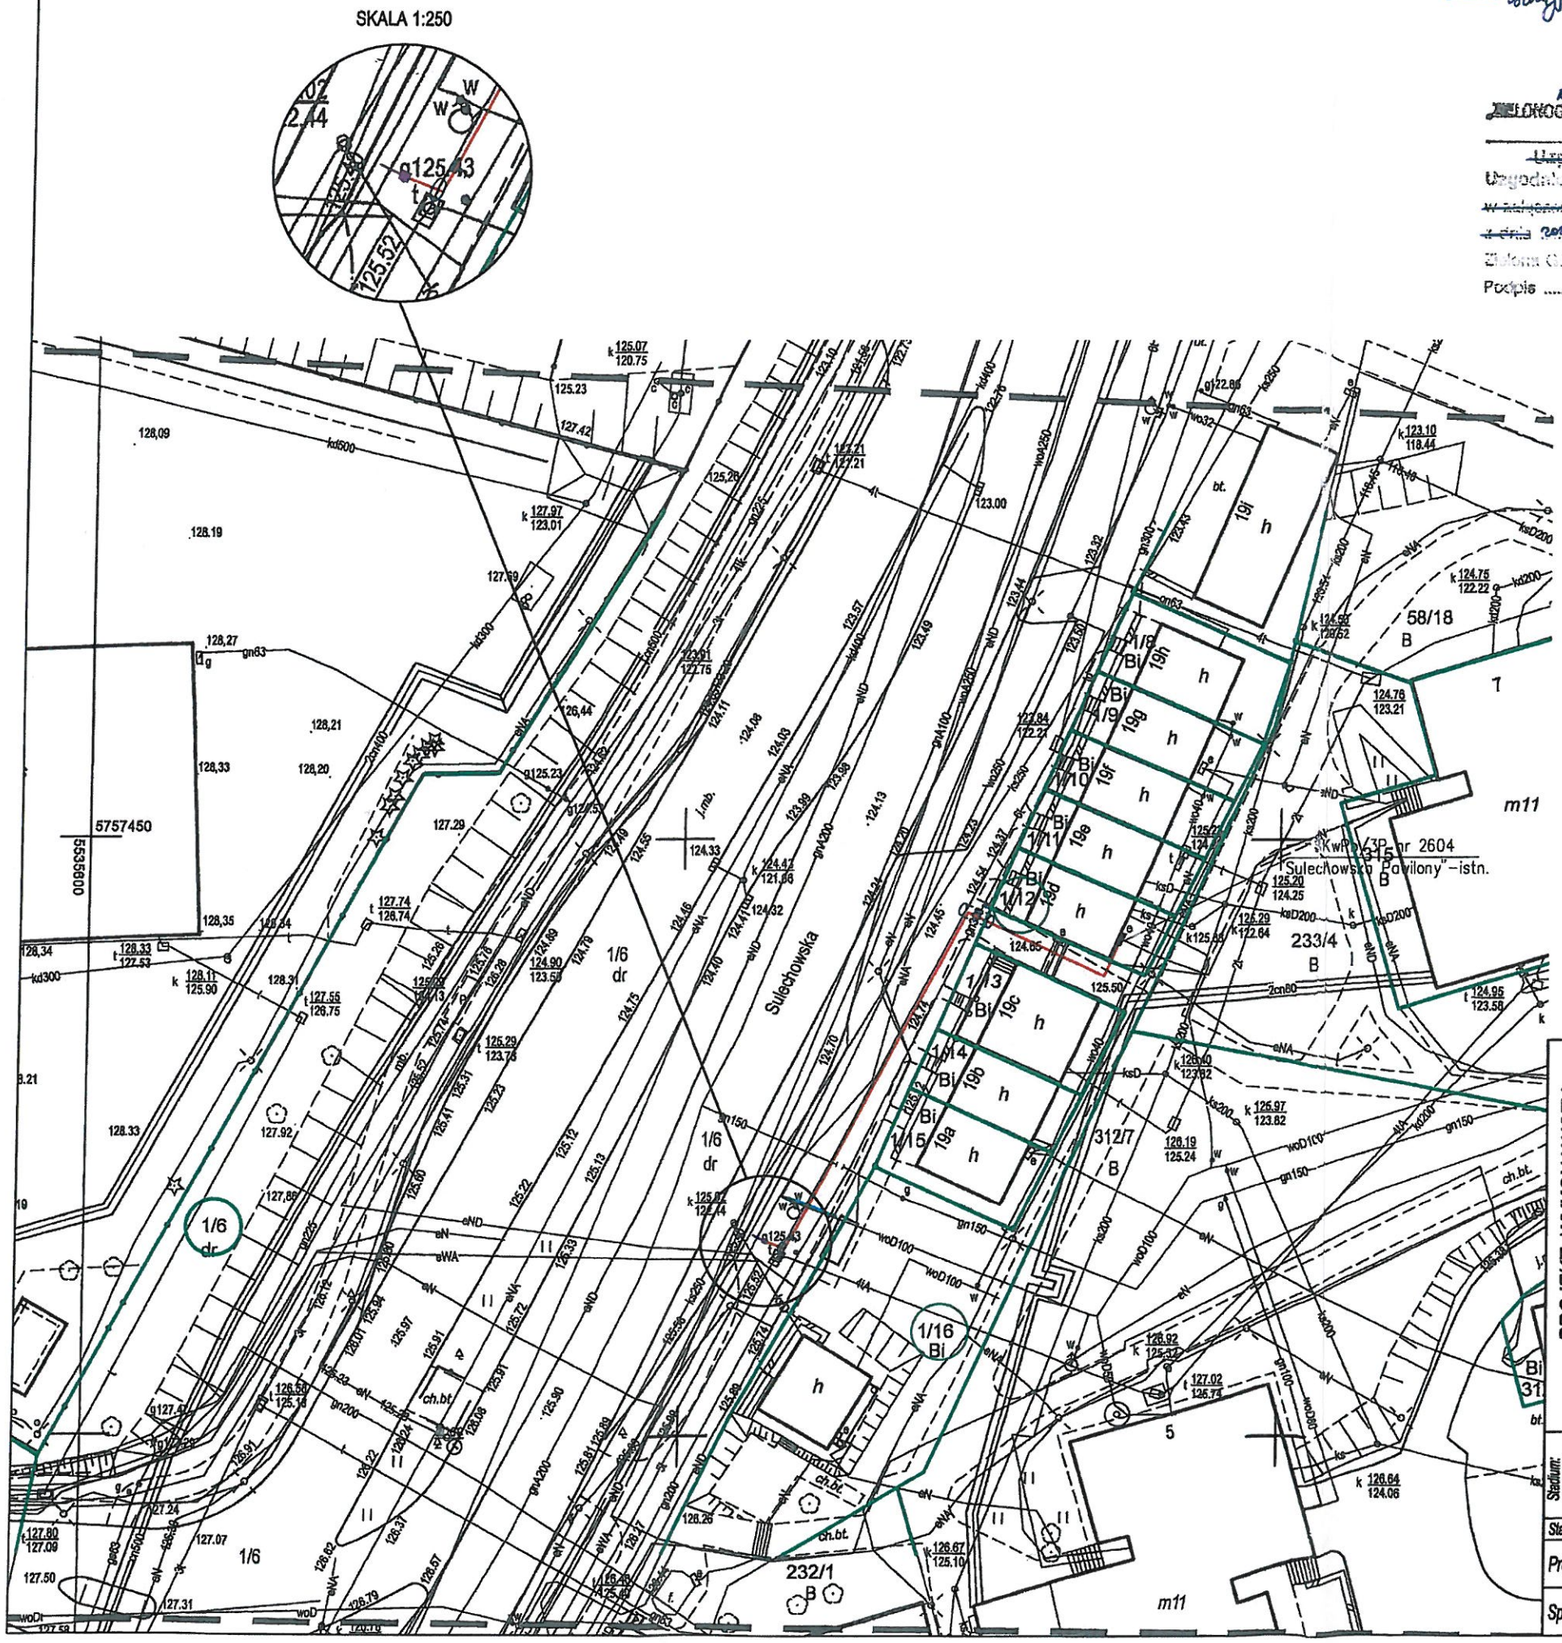

LEGENDA:

- GRANICE DZIAŁEK
- 355/2 - NUMERY DZIAŁEK
- PROJEKTOWANA TABLICA INFORMACJI PASAŻERSKIEJ
- PROJEKTOWANA (wg opracowania ENEA) / ISTNIEJĄCA SZAFKA PRZYŁĄCZENIOWA
- PROJEKTOWANY KABEL YKY 3x10mm²
- PROJEKTOWANA RURA OSŁONOWA
- PROJEKTOWANY PRZECISK / PRZEWIERT

PROJEKT WYKONAWCZY

OLPRO INŻYNIERIA LĄDOWA

OLPRO Sp. z o.o. Sp. k.
65 - 722 Zielona Góra, ul. Dekoracyjna 3
tel. (fax) 068 456 15 53,
email: biuro@poczta.net

Inwestor: PREZYDENT MIASTA ZIELONA GÓRA
65 - 424 Zielona Góra, ul. Podgórna 22

Inwestycja: BUDOWA PRZYŁĄCZA ENERGETYCZNEGO ORAZ MONTAŻ TABLICY INFORMACJI PASAŻERSKIEJ NA PRZYSTANKU NR 136 W RAMACH INWESTYCJI POD NAZWĄ: "BUDOWA I PRZEBUDOWA PĘTLI ORAZ PERONÓW PRZYSTANKOWYCH WRAZ Z INFRASTRUKTURĄ TOWARZYSZĄCĄ"

Adres: Zielona Góra, ul. Sulechowska
1/6, 1/12, 1/16 - obreb 13 - Zielona Góra

Stadium:

Rysunek: **PROJEKT ZAGOSPODAROWANIA TERENU**

Rewizja:		Data:	09.2019
Skala:	1:500	Nr rysunku:	1/E

Stanowisko:	Imię i nazwisko:	Uprawnienia:	Branża:	Podpis:
Projektant:	Zdzisław Wójcik	127/75/ZG	Elektryczna	
Sprawdzający:	inż. Wacław Obiński	153/78/ZG	Elektryczna	

POLSKA
SPÓŁKA GAZOWNICTWA

Polska Spółka Gazownictwa sp. z o.o.
Oddział Zakład Gazowniczy w Gorzowie Wielkopolskim
ul Żeglarska 16, 66-400 Gorzów Wielkopolski
tel. 95 736 56 01

Gazownia w Zielonej Górze
ul. Zacisze 13, 65-775 Zielona Góra
tel. 95 736 55 57
agnieszka.lewandowsk@psgaz.pl

OLPRO Inżynieria Lądowa
Sp. z o. o. sp.k.
ul. Dekoracyjna 3
65-424 Zielona Góra

Wasz znak: 208/S/2019
Nasz znak: PSGGO.0019.763.720.19
Nr 720/11/2019

Zielona Góra 20-12-2019

Dot.: budowa i przebudowa pętli oraz peronów przestankowych , projektowane przyłącza elektroenergetyczne nn oraz tablic informacji pasażerskiej.

Polska Spółka Gazownictwa sp. z o.o. Oddział Zakład Gazowniczy w Gorzowie Wielkopolskim, Gazownia w Zielonej Górze, uzgadnia trasę projektowanych przyłączy elektroenergetycznych nn 0,4 kV, tablic informacji pasażerskiej z następującymi uwagami:

Rodzaj uzbrojenia podziemnego: sieć gazowa, sieć elektroenergetyczna nn.

Miejsce inwestycji:
Miejscowość: *Zielona Góra, ul. Sulechowska, dz. nr 1/6, 1/12, 1/16, obręb 13.,*
Zielona Góra, ul. Zdrojowa, dz. nr 33/22, 33/23, 39/10, 253/4, 301/1, 301/2 , obręb 6;
Zielona Góra, ul. Zatonie-Zielonogórska, dz. nr 269, 303/4, 306/6, obręb 51

W przypadku wprowadzenia zmian projektowanej inwestycji w stosunku do opracowania objętego niniejszym uzgodnieniem lub stwierdzenia kolizji wysokościowej z poniżej wymienianą siecią gazową każdorazowo należy zgłosić ten fakt w Oddziale Zakładzie Gazowniczym w Gorzowie Wielkopolskim, Gazownia w Zielonej Górze powołując się w odpowiedzi na znak niniejszego pisma.

1. W obrębie opracowania projektowanego zlokalizowana jest sieć gazowa:
   Zielona Góra , ul. Sulechowska, (przystanek nr 136),:
   - **niskiego ciśnienia** wykonana z rur stalowych o średnicy dn 300 [mm], dn 150 [mm] dz. nr 1/6, 1/16
   - **niskiego ciśnienia** wykonana z rur stalowych o średnicy dn 63 [mm], dz. nr 1/7, 1/8, zaznaczone na mapie kolorem żółtym według inwentaryzacji geodezyjnej;
   - **nieczynna sieć gazowa** wykonana z rur stalowych o średnicy dn 200 [mm], dn 150 [mm],dz. nr 1/6 zaznaczona na mapie kolorem czerwonym według inwentaryzacji geodezyjnej
   Wszystkie roboty prowadzone w miejscach występowania sieci gazowej wyłączonej z eksploatacji należy prowadzić przy zachowaniu zasad bezpieczeństwa jak dla sieci gazowych czynnych z powodu możliwości występowania gazu w przewodach gazociągów nieczynnych.
   Zielona Góra, ul. Zdrojowa, (przystanek nr 529,), ul. Zawada- Zielonogórska (przystanek nr 54) :
   - brak sieci gazowej na terenie opracowania będącą we władaniu Polskiej Spółki Gazownictwa Sp. z o. o Gazownia w Zielonej Górze.
2. Prace ziemne w odległości 2,0 [m] od istniejącej sieci gazowej należy prowadzić wyłącznie ręcznie bez użycia sprzętu mechanicznego.
3. Przed przystąpieniem do prac na skrzyżowaniu z siecią gazową wykonać wykopy kontrolne określające posadowienie sieci gazowej.

4. W przypadku konieczności przebudowy lub przemieszczenia urządzeń gazowych, inwestor opracuje dokumentację techniczną, uzyska jej uzgodnienie w Zakładzie Gazowniczym oraz wykona roboty na własny koszt.
5. W celu zapewnienia nadzoru nad robotami w obrębie czynnych gazociągów o nadciśnieniu do 0,5 MPa należy przed przystąpieniem do prac przesłać pisemne zlecenie z wyprzedzeniem 7 dniowym do Gazowni w Zielonej Górze z podaniem: numeru uzgodnienia, numeru telefonu, nazwiska osoby odpowiedzialnej za wykonanie prac z ramienia wykonawcy, numeru konta bankowego, oświadczenia płatnika podatku VAT.- tel. (95) 736 55 60, (95) 736 55 70.
6. Należy zachować normatywne odległości poziome i pionowe projektowanej sieci uzbrojenia terenu od istniejącej sieci gazowej zgodnie z *Rozporządzeniem Ministra Gospodarki z dnia 26.04.2013 r. w sprawie warunków technicznych, jakim powinny odpowiadać sieci gazowe [Dz. U. z 04.06.2013 r. Poz.640] tj.:*

- *strefa kontrolowana dla sieci gazowej -1,0 [m];*
- *przy skrzyżowaniu gazociągu z linią kablową elektroenergetyczną podziemną o napięciu do 15 kV odległość pionowa od ścianki gazociągu nie może być mniejsza niż 0,2 [m].*
- *kąt skrzyżowania z linia kablowa nie mniejszy niż 20 °;*

7. Przy wykonywaniu prac nawierzchniowych wymaga się aby odległość w pionie miedzy górna ścianką rury gazowej lub górną ścianką rury osłonowej a powierzchnia jezdni wynosiła nie mniej niż 1,0 [m] przy czym nie mniej niż 0,5 [m] od spodu konstrukcji nawierzchni.
8. W miejscach w których zlokalizowana jest czynna sieć gazowa nie należy zmniejszać warstw przykrycia i obniżać rzędnych terenu;
9. W przypadku zmian rzędnych terenu należy uwzględnić minimalne nakrycie wynoszące od 0,8 [m] do 1,2 [m] dla istniejącej sieci gazowej.
10. Prace budowlane prowadzić w sposób gwarantujący zachowanie w stanie nienaruszonym warstwa stabilizacyjno-ochronnej przewodów gazowych (podsypka i nad sypka) wraz z oznakowaniem lokalizacyjnym i ostrzegawczym zgodnie z Standardem Technicznym: Gazociągi odkryte w trakcie prowadzenia robót po ich zakończeniu należy zasypać warstwa piasku o grubości 20 cm z zachowaniem istniejącej podsypki piaskowej oraz odtworzyć oznakowanie taśmą lokalizacyjną i taśmą ostrzegawczą zgodnie z Standardem Technicznym ST-IGG-1001:2015,,Gazociągi. Oznakowanie trasy gazociągów. Wymagania i badania ogólne oraz ST.IGG-1002:2015.,,Gazociągi. Oznakowanie ostrzegające i lokalizacyjne. Wymagania i badania
11. Armatura techniczna sieci gazowej jak drążki zaworów, skrzynki uliczne itp. występująca w pobliżu budowanych przyłączy elektroenergetycznych wraz infrastrukturą towarzyszącą naruszona w trakcie tych prac, należy ją wyregulować i zamocować. Nadzór i odbiór tych prac zlecić do Gazowni w Zielonej Górze.

Opinia ważna jest jeden rok od daty wystawienia.
Odpis pisma należy dołączyć do projektu.
Zgłoszenia i interwencje związane z inwestycją należy kierować:
do Gazowni w Zielonej Górze, ul. Zacisze 13.

POZOSTAŁE UWAGI DO OPINII:

1. Sieć gazową zaznaczono:
   - Wg inwentaryzacji geodezyjnej - kolorem / żółtym/czerwonym/zielonym/*
   - Wg projektu budowlanego - kolorem / żółtym/ czerwonym/zielonym/*
   - Orientacyjnie - kolorem / żółtym/ pomarańczowym /zielonym/*
2. Nie wyklucza się istnienia w terenie innych urządzeń gazowych, które z przyczyn od nas niezależnych nie zostały zainwentaryzowane na mapie, jak również nie wyklucza się rozbieżności pomiędzy trasą sieci gazowej zainwentaryzowanej na mapie, a jej rzeczywistym przebiegiem.
   - W przypadku odkrycia niezainwentaryzowanej sieci gazowej **należy o tym** zawiadomić natychmiast Gazownię w Zielonej Górze
3. Ponadto nadmienia się, że w wyniku różnych robót nawierzchniowych jak regulacja szerokości jezdni, chodników itp. należy się liczyć z odchyleniami na planie, dlatego przed przystąpieniem do prac ziemnych należy wykonać wykopy próbne w celu określenia rzeczywistego przebiegu uzbrojenia gazowego.
4. W opisie technicznym projektu budowlanego, należy umieścić informacje dla Inwestora i wykonawcy robót o następującej treści: Inwestor i wykonawca ponosi odpowiedzialność prawną i materialną za spowodowanie uszkodzeń i strat w systemie sieci gazowej w wyniku wykonywanych robót oraz za uszkodzenia i szkody, które w przyszłości mogą powstać na skutek przeprowadzanych prac. W przypadku uszkodzenia sieci gazowej podczas realizacji ww. zadań, oprócz kosztów usunięcia uszkodzenia i pokrycia strat gazu, mogą być obciążeni dodatkowymi kosztami z tytułu przekroczenia mocy umownej na stacjach zakupu gazu wg taryfy Operatora Systemu Przesyłowego Gaz-System S.A. oraz kosztami odszkodowań dla odbiorców, z tytułu przerw w dostawie gazu, a także kosztami naprawy urządzeń pomiarowych, jeżeli ulegną uszkodzeniu w wyniku zaistniałego zdarzenia.
5. Sposób rozwiązania kolizji oraz zabezpieczenia sieci gazowej podlega każdorazowo protokolarnemu odbiorowi przez przedstawiciela Gazowni w Zielonej Górze.

6. Na podstawie obowiązującego w PSG sp. z o.o. ,,Cennika Usług Pozataryfowych" za uzgodnienie projektu zagospodarowania terenu w zakresie w którym występuje siec gazowa naliczona zostanie opłata.
Należność za wydanie warunki należy uregulować na podstawie dostarczonej odrębną korespondencją faktury VAT.

Opinia ważna jest łącznie z mapą stanowiącą załącznik graficzny do niniejszego pisma

Obowiązujące rozporządzenia:

(1) Rozporządzenie Ministra Gospodarki z dnia 26.04.2013 r. w sprawie warunków technicznych, jakim powinny odpowiadać sieci gazowe [Dz. U. z 04.06.2013 r.].
(2) Rozporządzenie Rady ministrów z dnia 7 grudnia 2012r. w sprawie rodzaju urzadzeń technicznych podlegajacych dozorowi technicznemu (Dz. U. z 2010 pz.1468);
(3) Rozprzadzenie Minstra Transportu i Gospodarki Morskiej z dnia 2 marca 1999r. w sprawie ewarunków technicznych , jakim powinny odpowiadać drogi publiczne i ich usytułowanie z następującymi zmianami: Rozporządzenie Ministra Infrastruktury Infrastruktury z dnia 1 sierpnia 2019r.
(4) Rozporządzenie Ministra Gospodarki z dnia 8 lipca 2010r. w sprawie minimalnych wymagań, dotyczących bezpieczeństwa i higieny pracy , związanych z możliwością wystąpienia w miejscu pracy atmosfery wybuchowej (Dz. U. z 2010r. Nr 138., poz. 931.)

(5) **inne:** Vademecum:
(6) Gazociągi polietylenowe w PSG. Projektowanie, budowa , naprawy. Vademecum Wydanie 1 z dnia 7 listopada 2016r
(7) Gazociągi stalowe w PSG. Projektowanie, budowa , naprawy. Vademecum Wydanie 1 z dnia 7 listopada 2016r.
(8) Pismo dla inwestora informujące o zachowaniu ostrożności w trakcie prowadzenia robót ziemnych w pobliżu czynnej sieci gazowej.

Otrzymują: 1. Adresat, 2. GZ a/a

.... podpis uzgadniającego

KIEROWNIK
Gazownia w Zielonej Górze

Wiesław Nadolny

POLSKA
SPÓŁKA GAZOWNICTWA

Polska Spółka Gazownictwa sp. z o.o.
Oddział Zakład Gazowniczy w Gorzowie Wielkopolskim
ul Żeglarska 16, 66-400 Gorzów Wielkopolski
tel. 95 736 56 42

Gazownia w Zielonej Górze
ul. Zacisze 13, 65-775 Zielona Góra

Prezydent Miasta Zielona Góra
ul. Podgórna 22
65-424 Zielona Góra

Zielona Góra 20-12-2019

Szanowni Państwo,
w związku z otrzymaniem informacji o planowanym rozpoczęciu robót polegających na wykonaniu prac ziemnych, uprzejmie informuje, że na terenie opracowania dokumentacji projektowanej w m. *Zielona Góra, ul. Sulechowska , dz. nr 1/6, 1/16,* znajduje się sieć gazowa:

Zielona Góra , ul. Sulechowska, (przystanek nr 136),.:

- **niskiego ciśnienia** wykonana z rur stalowych o średnicy dn 300 [mm], dn 150 [mm] dz. nr 1/6, 1/16
- **niskiego ciśnienia** wykonana z rur stalowych o średnicy dn 63 [mm], dz. nr 1/7, 1/8, **nieczynna sieć gazowa** wykonana z rur stalowych o średnicy dn 200 [mm], dn 150 [mm],dz. nr 1/6

Prosimy o przekazanie informacji wykonawcy tego zadania, że prowadzenie robót sprzętem mechanicznym w pobliżu sieci gazowej stanowi zagorzenie dla życia i mienia. Uszkodzenie sieci gazowej może być powodem znacznych strat jakie poniesie operator gazowej sieci dystrybucyjnej z tytułu odszkodowań dla odbiorców gazu za przerwy w dostarczaniu gazu, kosztów naprawy urządzeń pomiarowych, które ulegają uszkodzeniu wartości gazu utraconego w wyniku zdarzenia, kosztów naprawy sieci gazowej. Roszczeń tych będziemy dochodzić od sprawcy uszkodzenia sieci.

Z poważaniem

KIEROWNIK
Gazowni w Zielonej Górze
Wiesław Nadolny

Otrzymują:
1.Adresat
2.Gazownia w Zielonej Górze

SKALA 1:250








LEGENDA:

- GRANICE DZIAŁEK
- 355/2 - NUMERY DZIAŁEK
- PROJEKTOWANA TABLICA INFORMACJI PASAŻERSKIEJ
- PROJEKTOWANA (wg opracowania ENEA) / ISTNIEJĄCA SZAFKA PRZYŁĄCZENIOWA
- PROJEKTOWANY KABEL YKY 3x10mm²
- PROJEKTOWANA RURA OSŁONOWA
- PROJEKTOWANY PRZECISK / PRZEWIERT

PROJEKT WYKONAWCZY

OLPRO INŻYNIERIA LĄDOWA

OLPRO Sp. z o.o. Sp. k.
65 - 722 Zielona Góra, ul. Dekoracyjna 3
tel. (fax) 068 456 15 53,
email: biuro@poczta.net

Inwestor: PREZYDENT MIASTA ZIELONA GÓRA
65 - 424 Zielona Góra, ul. Podgórna 22

Inwestycja: BUDOWA PRZYŁĄCZA ENERGETYCZNEGO ORAZ MONTAŻ TABLICY INFORMACJI PASAŻERSKIEJ NA PRZYSTANKU NR 136 W RAMACH INWESTYCJI POD NAZWĄ: "BUDOWA I PRZEBUDOWA PĘTLI ORAZ PERONÓW PRZYSTANKOWYCH WRAZ Z INFRASTRUKTURĄ TOWARZYSZĄCĄ"

Adres: Zielona Góra, ul. Sulechowska
1/6, 1/12, 1/16 - obreb 13 - Zielona Góra

Stadium:

Rysunek: **PROJEKT ZAGOSPODAROWANIA TERENU**

Rewizja:	Data: 09.2019
Skala: 1:500	Nr rysunku: 1/E

Stanowisko:	Imię i nazwisko:	Uprawnienia:	Branża:	Podpis:
Projektant:	Zdzisław Wójcik	127/75/ZG	Elektryczna	
Sprawdzający:	inż. Wacław Obiński	153/78/ZG	Elektryczna	

Orange Polska S.A.
Domena Hurt
Zarządzanie Zasobami Sieci i IT,
Dział Zarządzania Zasobami Infrastruktury
i Obsługi Klienta w Łodzi
ul. Bałuckiego 10/12, 93-273 Łódź
tel.: 42 614 62 59;

OLPRO Sp. z o.o. Sp.k
ul. Dekoracyjna 3
65-722 Zielona Góra

Łódź, 09 styczeń 2020r.

Numer pisma: TTISILU/MG.215-1112/20
Temat: uzgodnienie "Budowa przyłącza energetycznego do przystanku nr. 136 ul. Sulechowska w Zielonej Górze"

Szanowni Państwo,

W odpowiedzi na państwa wniosek znak 210/S/2019 informujemy, że projekt „Budowa przyłącza energetycznego oraz montaż tablicy informacji pasażerskiej na przystanku nr. 136 ul. Sulechowska w ramach inwestycji *Budowa i przebudowa pętli oraz peronów przystankowych wraz z infrastrukturą towarzyszącą w Zielonej Górze*" uzgadniamy pozytywnie.

Przy realizacji procesu budowy wymagane jest spełnienie następujących warunków, które są integralną częścią uzgodnienia:

1. Wykonawca jest zobowiązany zgłosić do ORANGE POLSKA S.A. prace w strefie sieci telekomunikacyjnej min. na 14 dni przed przystąpieniem do robót, powołując się na numer przedmiotowego pisma. Tryb i zasady zgłoszenia prac oraz wystąpienia o nadzór właścicielski dostępne są na stronie: www.orange.pl/wniosekonadzor. Wykonywanie prac na sieci ORANGE POLSKA S.A. bez zgłoszenia i nadzoru właścicielskiego jest naruszeniem własności ORANGE POLSKA S.A. i będzie zgłaszane organom ścigania. Zgłoszenie/Wniosek o nadzór właścicielski można przesłać ze strony www.orange.pl/wniosekonadzor lub kierować na adres:

   Orange Polska S.A.

   Obsługa Techniczna Klienta Zachód

   Wydział Utrzymania Usług i Infrastruktury

   pl. Pocztowy 1, 65-061 Zielona Góra

   e-mail: DISU.RWWUUilZiel@orange.com

   Powiadomienie powinno zawierać nazwę i adres wykonawcy prac oraz telefon kontaktowy.

2. Roboty budowlano – montażowe w obrębie sieci telekomunikacyjnej wykonywać zgodnie z normami i przepisami obowiązującymi w budownictwie łączności ręcznie i pod nadzorem upoważnionego przedstawiciela ORANGE POLSKA S.A. Dostarczanie i Serwis Usług Obsługi Technicznej Klienta w Zielonej Górze;

3. Lokalizację podziemnych urządzeń telekomunikacyjnych w terenie należy potwierdzić za pomocą przekopów kontrolnych, a w przypadku odkrycia w trakcie robót ziemnych urządzeń nienaniesionych na planie należy je zabezpieczyć na koszt inwestora i powiadomić przedstawiciela ORANGE POLSKA S.A. Dostarczanie i Serwis Usług Obsługi Technicznej Klienta w Zielonej Górze; oraz inspektora nadzoru;
4. W strefie projektowanych wykopów sieć OPL zabezpieczyć rurami ochronnymi typu AROT. Dodatkowe szczegóły zabezpieczenia ustalić na roboczo z naszym przedstawicielem. Koszty zabezpieczenia ponosi naruszający stan istniejący;
5. Miejsca zbliżeń i skrzyżowań oraz elementy zanikowe sieci telekomunikacyjnej przed ich zasypaniem podlegają obowiązkowi zgłoszenia pracownikowi sprawującemu w imieniu Orange Polska nadzór nad realizowanymi pracami.
6. Po zakończeniu prac inwestor jest zobowiązany do pisemnego zgłoszenia z 14-dniowym wyprzedzeniem na adres podany w punkcie 1 niniejszego pisma – wykonane zadanie do odbioru technicznego w zakresie miejsc kolizyjnych z sieciami teletechnicznymi oraz otrzymania pisemnej akceptacji w formie protokołu odbioru lub notatki służbowej.
7. W przypadku uszkodzenia lub kradzieży infrastruktury teletechnicznej, w szczególności w wyniku niedotrzymania wymagań i warunków określonych w niniejszym dokumencie, ORANGE POLSKA S.A., obciąży sprawcę pełnymi kosztami naprawy oraz odszkodowaniem za straty związane między innymi z wypłaconymi bonifikatami i karami wynikającymi z zawartych przez ORANGE POLSKA S.A umów z klientami, a także innymi karami administracyjnymi;
8. Niniejsze uzgodnienie ważne jest jeden rok od daty jego wydania.

Za powyższe uzgodnienie zostanie pobrana opłata wg aktualnego cennika. Należność należy uregulować w terminie określonym na fakturze VAT, która zostanie przesłana odrębną korespondencją.

ORANGE POLSKA S.A. Dział Zarządzania Zasobami Infrastruktury i Obsługi Klienta w Łodzi otrzymał do celów służbowych 1 kpl. planów z przedmiotowego uzgodnienia.

Z poważaniem

Mirosław Gajewski

Główny Specjalista ds. Zasobów Infrastruktury

Załącznik: 1 kpl. planów sytuacyjnych.

Gajewski Miroslaw / Nr Ew. 8353824

Elektronicznie podpisany przez Gajewski Miroslaw / Nr Ew. 8353824
Data: 2020.01.09 12:50:06 +01'00'

MAPA DO CELÓW PROJEKTOWYCH

Skala mapy		1:500
Oznaczenie kancelaryjne zgłoszenia pracy geodezyjnej		DR-GE.6640.242.2019.MR
Nr zlecenia		183/2019
Numer działki		1/6, 1/16
Jednostka ewidencyjna	identyfikator	086201_1
	nazwa	Zielona Góra
Obręb ewidencyjny	identyfikator	086201_1.0013
	nazwa/ulica	Sulechowska
Nazwa układu współrzędnych	Prostokątnych płaskich	2000(15)
	Układ wysokościowy	Kronsztadt 86
Wtórnik sporządzono przy wykorzystaniu mapy zasadniczej		5.167.25.08.3.4; 5.167.25.13.1.2
Oznaczenie granic obszaru, który był przedmiotem aktualizacji		linia przerywana
Informacja o służebnościach gruntowych mających wpływ na zagospodarowanie gruntów, zlokalizowanych w granicach projektowanej inwestycji		nie badano

Nie wyklucza się istnienia w terenie również uzbrojenia, o którym brak było informacji branżowych i nie zostało odnaleziono w czasie inwentaryzacji geodezyjnej

Mapę uzupełniono o projektowane sieci uzbrojenia terenu.

Granice w zakresie aktualizacji są granicami prawnymi

Data opracowania mapy — 27 maja 2019r.

ART-GEO sp. z o. o.
ul. Fabryczna 13A, 65-410 Zielona Góra
tel. 606 28 32 02 , 604 06 25 54

Nazwa wykonawcy

mgr inż. Mirosław Skrzypek
GEODETA UPRAWNIONY
upr. nr 18925

podpis geodety

Poświadcza się, że niniejszy dokument został opracowany w wyniku prac geodezyjnych i kartograficznych, których rezultaty zawiera operat techniczny wpisany do ewidencji materiałów państwowego zasobu geodezyjnego i kartograficznego.
PREZYDENT MIASTA ZIELONA GÓRA
(Organ prowadzący państwowy zasób geodezyjny i kartograficzny)
P.0862.2019.578
(Identyfikator ewidencyjny materiału zasobu - operatu technicznego)
22-05-2019
(Data wpisu do ewidencji)
z up. PREZYDENTA MIASTA
mgr inż. Mirosław Kozak
(Imię, nazwisko i stanowisko osoby kierującej pracami geodezyjnymi i kartograficznymi)
Kierownik
Biura Geodezji i Katastru
Geodeta Miejski

Orange Polska
Zarządzanie Zasobami Sieci i IT
Dział Zarządzania Zasobami Infrastruktury
i Obsługi Klienta w Łodzi
ul. Michała Bałuckiego 10/12, 93-273 Łódź

zał do TTISILU/MG.215-1112/20

09.01.2020

LEGENDA:

- GRANICE DZIAŁEK
- 355/2 - NUMERY DZIAŁEK
- PROJEKTOWANA TABLICA INFORMACJI PASAŻERSKIEJ
- PROJEKTOWANA (wg opracowania ENEA) / ISTNIEJĄCA SZAFKA PRZYŁĄCZENIOWA
- PROJEKTOWANY KABEL YKY 3x10mm²
- PROJEKTOWANA RURA OSŁONOWA

PROJEKT BUDOWLANY

OLPRO INŻYNIERIA LĄDOWA
OLPRO Sp. z o.o. Sp. k.
65 - 722 Zielona Góra, ul. Dekoracyjna 3
tel. (fax) 068 456 15 53,
email: biuro@poczta.net

Inwestor: PREZYDENT MIASTA ZIELONA GÓRA
65 - 424 Zielona Góra, ul. Podgórna 22

Inwestycja: BUDOWA PRZYŁĄCZA ENERGETYCZNEGO ORAZ MONTAŻ TABLICY INFORMACJI PASAŻERSKIEJ NA PRZYSTANKU NR 136 W RAMACH INWESTYCJI POD NAZWĄ: "BUDOWA I PRZEBUDOWA PĘTLI ORAZ PERONÓW PRZYSTANKOWYCH WRAZ Z INFRASTRUKTURĄ TOWARZYSZĄCĄ"

Adres: Zielona Góra, ul. Sulechowska
1/6, 1/12, 1/16 - obreb 13 - Zielona Góra

Stadium:

Rysunek: **PROJEKT ZAGOSPODAROWANIA TERENU**

Rewizja:	Data: 09.2019
Skala: 1:500	Nr rysunku: 1

Stanowisko:	Imię i nazwisko:	Uprawnienia:	Branża:	Podpis:
Projektant:	Zdzisław Wójcik	127/75/ZG	Elektryczna	
Sprawdzający:	inż. Wacław Obiński	153/78/ZG	Elektryczna	

Zielona Góra dnia 14/01/2020

PREZYDENT MIASTA ZIELONA GÓRA
ul. Podgórna 22
65 - 424 Zielona Góra
tel. (68) 45-64-714 fax. (68) 45-64-177

PROTOKÓŁ NR DR-GE.6630.10.2020.MC

Uzgodnienie dokumentacji projektowej w zakresie usytuowania projektowanych sieci uzbrojenia terenu

Przedmiot uzgodnienia	**przyłącze energetyczne nn (przewód energetyczny)**
Lokalizacja obiektu:	**Zielona Góra** **ul. Sulechowska**
Numer działki:	**1/12, 1/16, 1/6**
Numer obrębu:	**13**
Zleceniodawca:	**OLPRO Sp.zo.o. Sp.k.** **65-722 Zielona Góra, ul.Dekoracyjna 3**
Inwestor:	**Prezydent Miasta Zielona Góra** **65-424 Zielona Góra, ul.Podgórna 22**
Data wpływu wniosku:	**2020/01/08**

Sprawa została przedstawiona na naradzie koordynacyjnej w dniu 10/01/2020

Na Naradzie koordynacyjnej ds. usytuowania projektowanych sieci uzbrojenia terenu lokalizację obiektu uzgodniono POZYTYWNIE Z UWAGAMI.

PODSTAWA PRAWNA

- Ustawa z dnia 17 maja 1989r. Prawo geodezyjne i kartograficzne (Dz. U. z 2019 r. poz. 725 t.j. z późn.zm.), zwana dalej ustawą.

USTALENIA PODJĘTE PRZEZ NARADĘ KOORDYNACYJNĄ

Uwagi jednostek branżowych są wyszczególnione w załączniku do niniejszego protokołu w punktach: 1, 11, 12, 14,

UWAGI I ZALECENIA

Uzgodniony obiekt budowlany należy zlecić do wytyczenia i pomiaru powykonawczego uprawnionej jednostce wykonawstwa geodezyjnego, a znajdujące się na jego obszarze znaki geodezyjne chronić przed zniszczeniem zgodnie z ustawą.

Jakakolwiek zmiana projektowanej trasy uzgodnionej niniejszym protokołem wymaga ponownego uzgodnienia.

Integralną częścią kartograficzną niniejszego protokołu są plansze opatrzone klauzulą uzgodnienia.

Prace ziemne w miejscach zbliżeń i skrzyżowań z istniejącą siecią uzbrojenia terenu należy prowadzić ręcznie z zachowaniem ostrożności. O terminie ich rozpoczęcia bezwzględnie powiadomić użytkowników tych sieci, w ktorych występuje kolizja.

W przypadku natrafienia na przewody lub urządzenia sieci uzbrojenia terenu nie naniesione na podkładzie mapowym należy zawiadomić natychmiast właściwą jednostkę branżową.

O całkowitym zakończeniu w terminie względnie nie przystąpienie do realizacji uzgodnionej dokumentacji inwestor powiadomi pisemnie uzgadniającego.

Inwestor ponosi odpowiedzialność karną i materialną za spowodowanie uszkodzeń w sieci uzbrojenia terenu w czasie wykonywania robót oraz za uszkodzenia i szkody, które w przyszłości mogłyby powstać na skutek prowadzonych robót.

Załączniki:

- uwagi Uczestników Narady Koordynacyjnej
- uzgodniona i podpisana dokumentacja projektowa

Przewodniczący Narady Koordynacyjnej

z up. PREZYDENTA MIASTA

mgr inż. Michał Kacała

kierownik

Biura Geodezji i Katastru

Geodeta Miejski

.....

pieczątka i podpis

Zielona Góra dnia 14/01/2020

PREZYDENT MIASTA ZIELONA GÓRA

ul. Podgórna 22
65 - 424 Zielona Góra
tel. (68) 45-64-714 fax. (68) 45-64-177

UWAGI UCZESTNIKÓW NARADY KOORDYNACYJNEJ DO PROTOKOŁU NR DR-GE.6630.10.2020.MC

z dnia 14/01/2020

Przedmiot uzgodnienia: przyłącze energetyczne nn (przewód energetyczny)

Lp.	Uczestnicy Narady Koordynacyjnej	Uwagi
1	Miasto Zielona Góra Departament Rozwoju Miasta Biuro Obrotu Nieruchomościami Podgórna 22 65-424 Zielona Góra	Biuro Obrotu Nieruchomościami w Departamencie Rozwoju Miasta (DR-ON) Urzędu Miasta Zielona Góra nie wnosi uwag do lokalizacji na działce nr 1/16 w obr 13 położonej przy ul. Sulechowskiej, tablicy dynamicznej informacji pasażerskiej oraz kablowej linii elektroenergetycznej niskiego napięcia YKY żo 3x6 mm.kw. dla jej zasilania.□ Niniejszym upoważnia się firmę - Biuro Projektowo-Realizacyjne OLPRO Mariusz Olkisz, do złożenia w imieniu Inwestora - Prezydenta Miasta Zielona Góra, oświadczenia o dysponowaniu nieruchomością wymienioną powyżej na cele budowlane oraz wyraża się zgodę na wejście z robotami budowlanymi na teren w/w działki w celu umieszczenia na niej uzgadnianych urządzeń.
2	Urząd Miasta Zielona Góra Departament Rozwoju Miasta - Biuro Ochrony Środowiska Generała Jarosława Dąbrowskiego 41 65-021 Zielona Góra	Uzgodniono bez uwag
3	Urząd Miasta Departament Rozwoju Miasta - Biuro Administracji Budowlanej ul. Podgórna 22 65-424 Zielona Góra	Uzgodniono bez uwag
4	Miasto Zielona Góra Departament Zarządzania Drogami-Biuro Zarządzania Pasem Drogowym Podgórna 22 65-424 Zielona Góra	Uzgodniono bez uwag
5	PINB Powiatowy Inspektorat Nadzoru Budowlanego Miasto Zielona Góra Zjednoczenia 110B 65-120 Zielona Góra	Uzgodniono bez uwag
6	"Zielonogórskie Wodociągi i Kanalizacja" Sp. z o.o. Zjednoczenia 110A 65-120 Zielona Góra	Uzgodniono bez uwag
7	Orange Polska Dział Zarządzania Zasobami Infrastruktury i Obsługi Klienta ul. Okoniowa 16 91-498 Łódź	Uzgodniono bez uwag

UWAGI UCZESTNIKÓW NARADY KOORDYNACYJNEJ DO PROTOKOŁU NR DR-GE.6630.10.2020.MC Z DNIA 14/01/2020

8	NETIA S.A. Poleczki 13 02-822 Warszawa	Uzgodniono bez uwag
9	UPC Polska Sp. zo.o. Region Zielona Góra Stefana Wyszyńskiego 29 65-536 Zielona Góra	Uzgodniono bez uwag
10	Komenda Miejska Policji Partyzantów 40 65-332 Zielona Góra	Uzgodniono bez uwag
11	ENEA Operator Sp. z o.o. Rejon Dystrybucji Zielona Góra Prosta 15 65-783 Zielona Góra	Uzgodniono z uwagami: - prace ziemne w odległości < 3 m od urządzeń elektroenergetycznych prowadzić ręcznie z zachowaniem szczególnej ostrożności, - w miejscach zbliżeń i skrzyżowań z liniami kablowymi SN wykonać próbne przekopy lokalizacyjne
12	Polska Spółka Gazownictwa Sp. z o.o. Oddział Zakład Gazowniczy w Gorzowie Wielkopolskim ul. Al. 11 Listopada 91k, 66-400 Gorzów Wielkopolski, Gazownia w Zielonej Górze Zacisze 13 65-775 Zielona Góra	Uzgodniono na podstawie pisma nr PSGGO0019.763.720.19 z dnia 20.12.2019r.
13	ELEKTROCIEPŁOWNIA "ZIELONA GÓRA" S.A. Zjednoczenia 103 65-120 Zielona Góra	Uzgodniono bez uwag
14	INNE UWAGI:	Inwestorowi niebędącemu właścicielem nieruchomości powyższa opinia nie daje prawa do dysponowania gruntem na cele budowlane

z up. PREZYDENTA MIASTA
mgr inż. Mirosława Łuczała
kierownik
Biura Geodezji i Katastru
Geodeta Miejski

SKALA 1:250

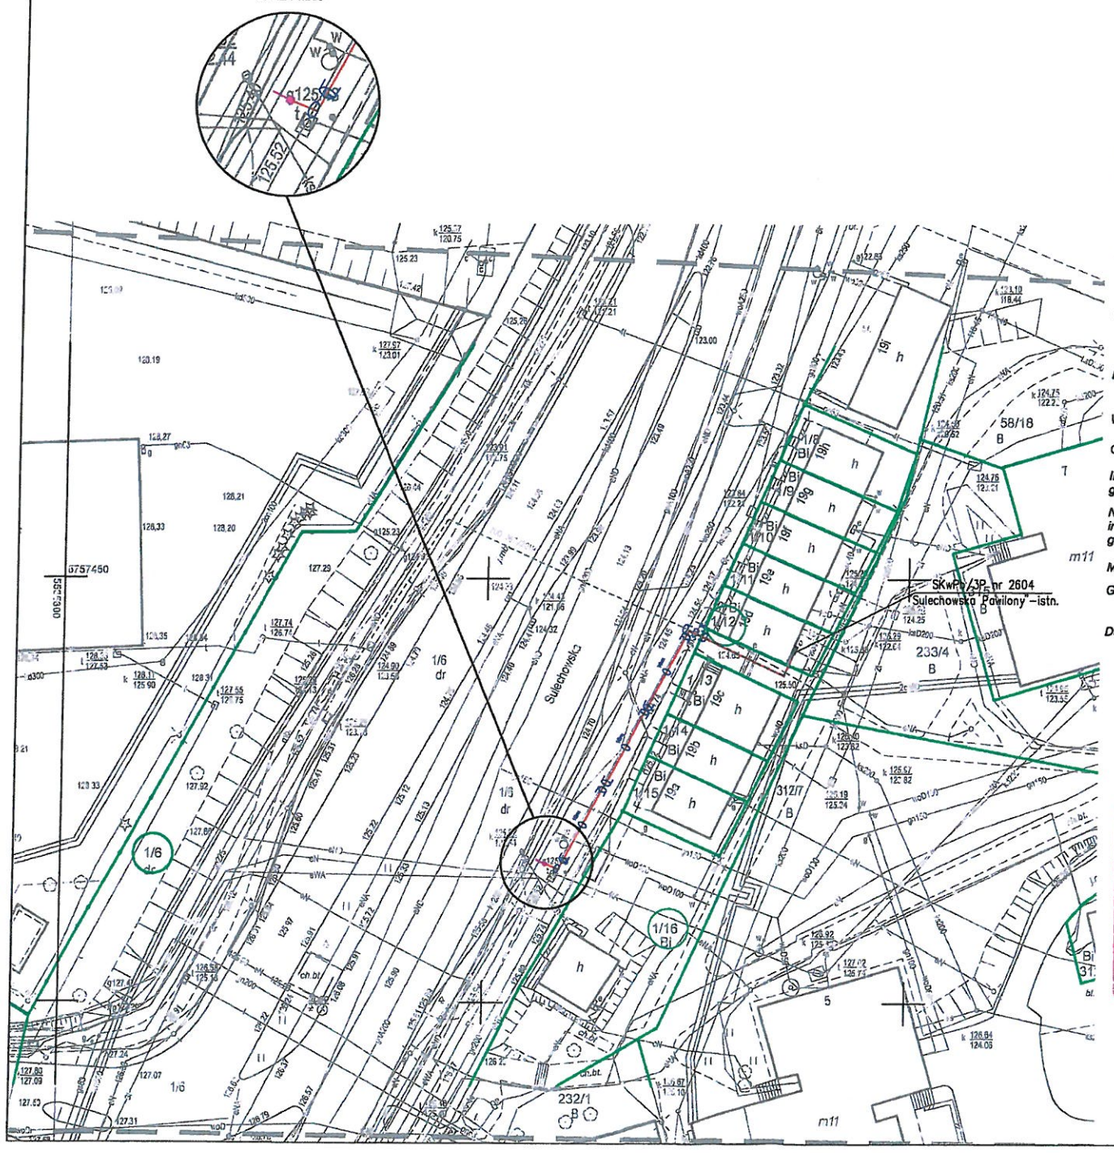

MAPA DO CELÓW PROJEKTOWYCH

Skala mapy		1:500
Oznaczenie kancelaryjne zgłoszenia pracy geodezyjnej		DR-GE.6640.242.2019.MR
Nr zlecenia		183/2019
Numer działki		1/6, 1/16
Jednostka ewidencyjna	identyfikator	086201_1
	nazwa	Zielona Góra
Obręb ewidencyjny	identyfikator	086201_1.0013
	nazwa/ulica	Sulechowska
Nazwa układu współrzędnych	Prostokątnych płaskich	2000(15)
	Układ wysokościowy	Kronsztadt 86
Wtórnik sporządzono przy wykorzystaniu mapy zasadniczej		5.167.25.08.3.4; 5.167.25.13.1.2
Oznaczenie granic obszaru, który był przedmiotem aktualizacji		linia przerywana
Informacje o służebnościach gruntowych mających wpływ na zagospodarowanie gruntów, zlokalizowanych w granicach projektowanej inwestycji		nie badano
Nie wykluczia się istnienia w terenie również uzbrojenia, o którym brak było informacji branżowych i nie zostało odnaleziono w czasie inwentaryzacji geodezyjnej		
Mapę uzupełniono o projektowane sieci uzbrojenia terenu.		
Granice w zakresie aktualizacji są granicami prawnymi		
Data opracowania mapy		27 maja 2019r.

ART-GEO sp. z o. o.
ul. Fabryczna 13A, 65-410 Zielona Góra
tel. 606 28 32 02 , 604 06 25 54

.....
Nazwa wykonawcy

mgr inż. Mirosław Skrzypek
GEODETA UPRAWNIONY
upr. nr 18825

.....
podpis geodety

Poświadcza się, że niniejszy dokument został opracowany w wyniku prac geodezyjnych i kartograficznych, których rezultaty zawiera operat techniczny wpisany do ewidencji materiałów państwowego zasobu geodezyjnego i kartograficznego.
PREZYDENT MIASTA ZIELONA GÓRA
(Organ prowadzący państwowy zasób geodezyjny i kartograficzny)
P.0862. 2019.578
(Identyfikator ewidencyjny materiału zasobu - operatu technicznego)
22 -05- 2019
(data)
z up. PREZYDENTA MIASTA
(imię, nazwisko i stanowisko osoby upoważnionej)
mgr inż. Mirosław Kacała
kierownik
Biura Geodezji i Katastru
Geodeta Miejski

ZAŁĄCZNIK
do protokołu z narady koordynacyjnej
Biuro Geodezji i Katastru Miejskiego w Zielonej Górze
ul. Podgórna 22, 65-424 Zielona Góra
Dokumentacja projektowa była przedmiotem narady koordynacyjnej w Biurze Geodezji i Katastru Miejskiego w Zielonej Górze
ul. Podgórna 22, 65-424 Zielona Góra
w dniu 10-01-2020
nr sprawy: DR-GE.6630.10.2020.HC
z up. PREZYDENTA MIASTA
Podpis i pieczątka pracownika prowadzącego sprawę
mgr inż. Mirosław Kacała
kierownik
Biura Geodezji i Katastru
Geodeta Miejski

LEGENDA:

- GRANICE DZIAŁEK
- 355/2 - NUMERY DZIAŁEK
- PROJEKTOWANA TABLICA INFORMACJI PASAŻERSKIEJ
- PROJEKTOWANA (wg opracowania ENEA) / ISTNIEJĄCA SZAFKA PRZYŁĄCZENIOWA
- PROJEKTOWANY KABEL YKY 3x10mm²
- PROJEKTOWANA RURA OSŁONOWA

PROJEKT BUDOWLANY

OLPRO INŻYNIERIA LĄDOWA

OLPRO Sp. z o.o. Sp. k.
65 - 722 Zielona Góra, ul. Dekoracyjna 3
tel. (fax) 068 456 15 53,
email: biuro@poczta.net

Inwestor: PREZYDENT MIASTA ZIELONA GÓRA
65 - 424 Zielona Góra, ul. Podgórna 22

Inwestycja: BUDOWA PRZYŁĄCZA ENERGETYCZNEGO ORAZ MONTAŻ TABLICY INFORMACJI PASAŻERSKIEJ NA PRZYSTANKU NR 136 W RAMACH INWESTYCJI POD NAZWĄ: "BUDOWA I PRZEBUDOWA PĘTLI ORAZ PERONÓW PRZYSTANKOWYCH WRAZ Z INFRASTRUKTURĄ TOWARZYSZĄCĄ"

Adres: Zielona Góra, ul. Sulechowska
1/6, 1/12, 1/16 - obręb 13 - Zielona Góra

Stadium:

Rysunek: PROJEKT ZAGOSPODAROWANIA TERENU

Rewizja:	Data: 09.2019
Skala: 1:500	Nr rysunku: 1

Stanowisko:	Imię i nazwisko:	Uprawnienia:	Branża:	Podpis:
Projektant:	Zdzisław Wójcik	127/75/ZG	Elektryczna	
Sprawdzający:	inż. Wacław Obiński	153/78/ZG	Elektryczna	